



Исполнительная схема по проведению ремонтных работ
у торгового центра №029 АШАН

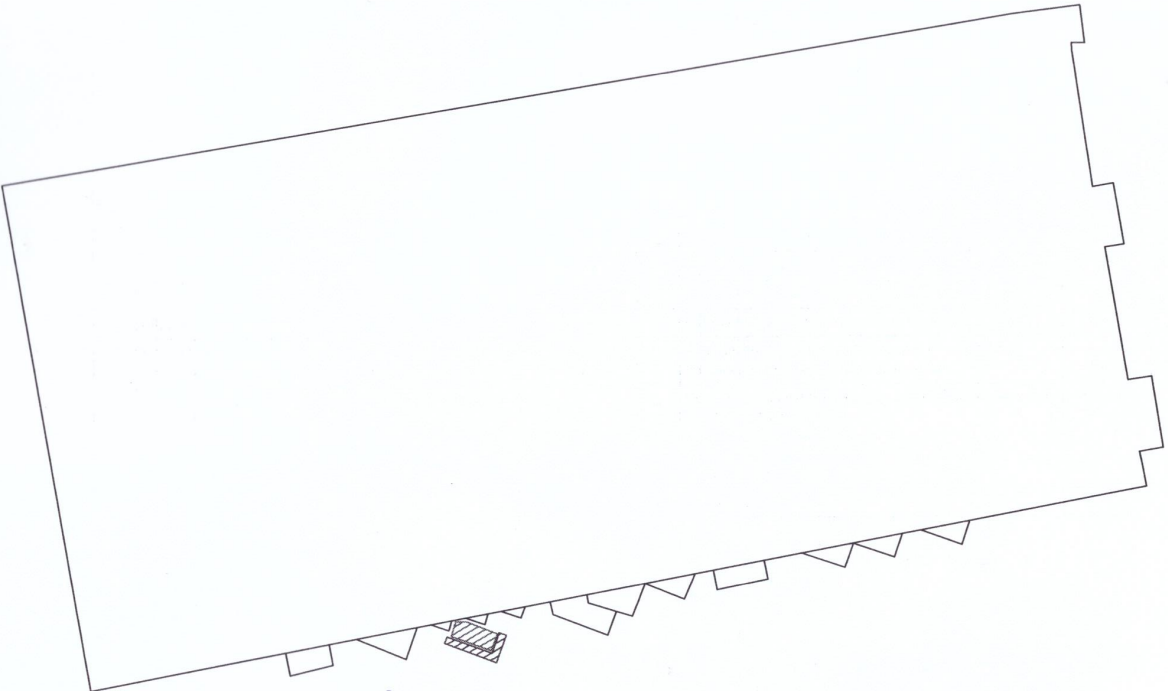

Ведомость объемов работ			
1	Демонтаж существующего асфальтобетонного покрытия и бетонной конструкции площадки	м2	35
2	Выемка грунта на глубину 250-300 мм от уровня дорожного покрытия	м3	14
3	Укладка дорожного геотекстиля	м2	35
4	Подсыпка и утрамбовка песка с уплотнением 10 см	м3	4
5	Устройство опалубки	м.п	35
6	Устройство каркаса из арматуры 2 слоя, шаг 100х100 (Арматура - диаметр 12 мм) с учетом восприятия ударной нагрузки 25,0 тн	т	1,7
7	Заливка бетона не ниже М400 В30 с уплотнением	м3	16,5
8	Нанесение защитного состава для бетона	м2	35
9	Уход за бетоном	компл.	1
10	Снятие опалубки	м.п	35
11	Обратная засыпка пазух с уплотнением	м3	4
12	Асфальтирование прилегающих к площадке участков с подготовкой основания.	м2	20
13	Услуги по доставке материала и оборудования в пределах МКАД	усл.	3
14	Вывоз и утилизация мусора	м3	12
Материалы			
15	Геотекстиль	м2	35
16	Песок	м3	4
17	Материалы для опалубки (доски, саморезы, крепежные уголки)	м.п	35
18	Арматура - диаметр 12 мм, вязальная проволока	т	1,8
19	Бетон М400 В30	м3	17,5
20	Топлинг для бетона Мареi	л	25
21	Битум, щебень, асфальт	м2	20

СИЖАЖЕВ А.И. 
ИНЖЕНЕР ПО ТЕХНИЧЕСКОЙ ЭКСПЛУАТАЦИИ
«АШАН»
«AUSCHAN»
Общество с ограниченной ответственностью «АШАН»
ОГРН 1077739329408
Москва

Условные обозначения:
▨ - Участок проведения работ по бетонной площадке
▨ - Участок проведения работ по асфальтированию

Изм.	Кол.уч.	Лист	№ док.	Подпись	Дата
Разработал	Герасимов Н.С.				30.01.24

Московская область, Ленинский р-н, пос. Совхоз им. Ленина, 24-й км МКАД, вл. 1			Стадия	Лист	Листов
Исполнительная схема М 1:500			ИД	1	1
			ООО "Триумвират"		